


A.  $78.000 \times 34.800 = 2.714.40$   
 B.  $82.000 \times (18.900 + 2.400) = 1.746.60$   
 C.  $83.000 \times (2.900 + 41.100) = 3.652.00$   
 $8.113.00 \div 2 = 4.056.50 \text{ m}^2$

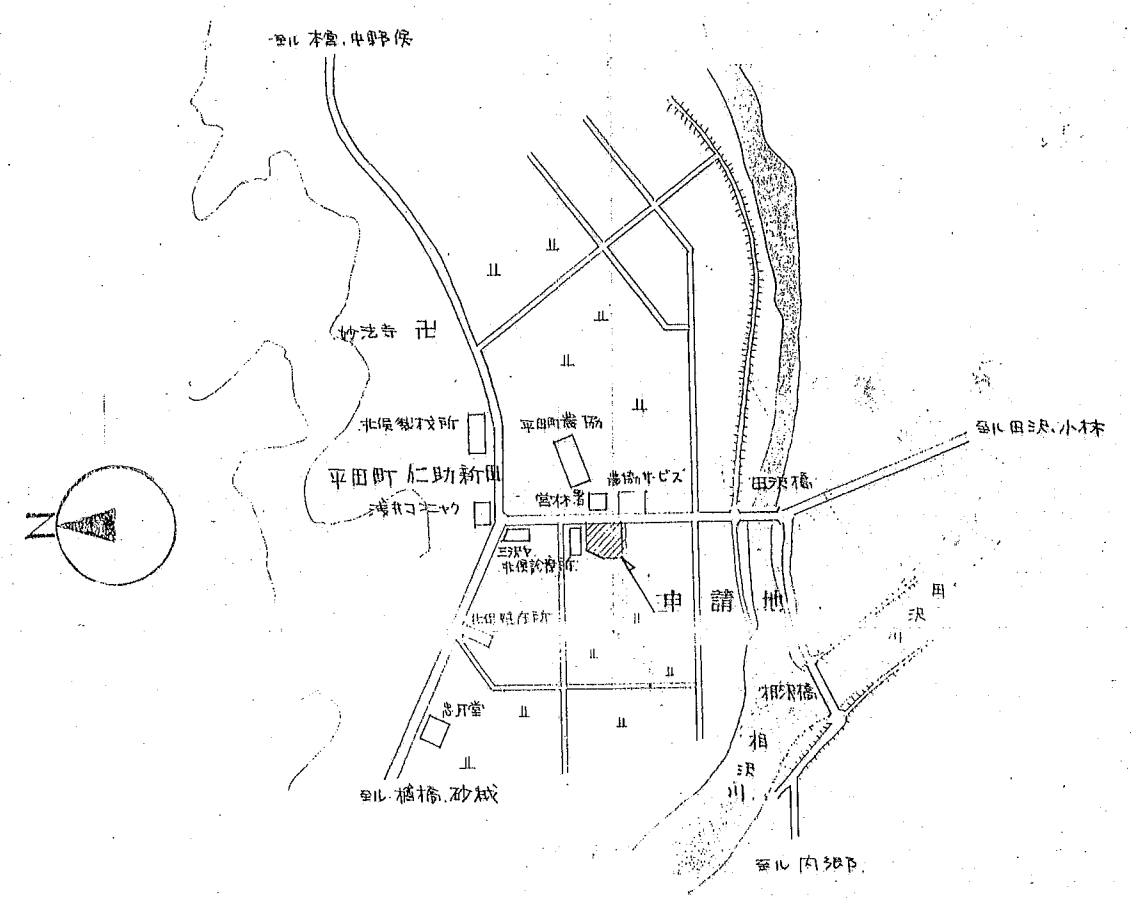


[案内図]

[配置図 SCALE=1:300]

敷地面積	4,056.50 m <sup>2</sup>
既存 木造平家建(児童館)	建築面積 193.77 m <sup>2</sup> 床面積 193.77 m <sup>2</sup>
申請 R.C.造平家建(保赤所)	建築面積 651.00 m <sup>2</sup> 床面積 619.19 m <sup>2</sup>
TOTAL	建築面積 844.77 m <sup>2</sup> 延面積 812.96 m <sup>2</sup>

# 竣工図

工事名	平田町立仁助新田保赤所 新築工事	図面名	配置図 見取図
昭和54年7月 日 製 図		縮 尺	1:300 図 番 A-3
管理建築士 1級建築士第20951号 山崎 健		酒田市千石町2丁目14-18 TEL 022874 (有)山崎建築設計事務所	

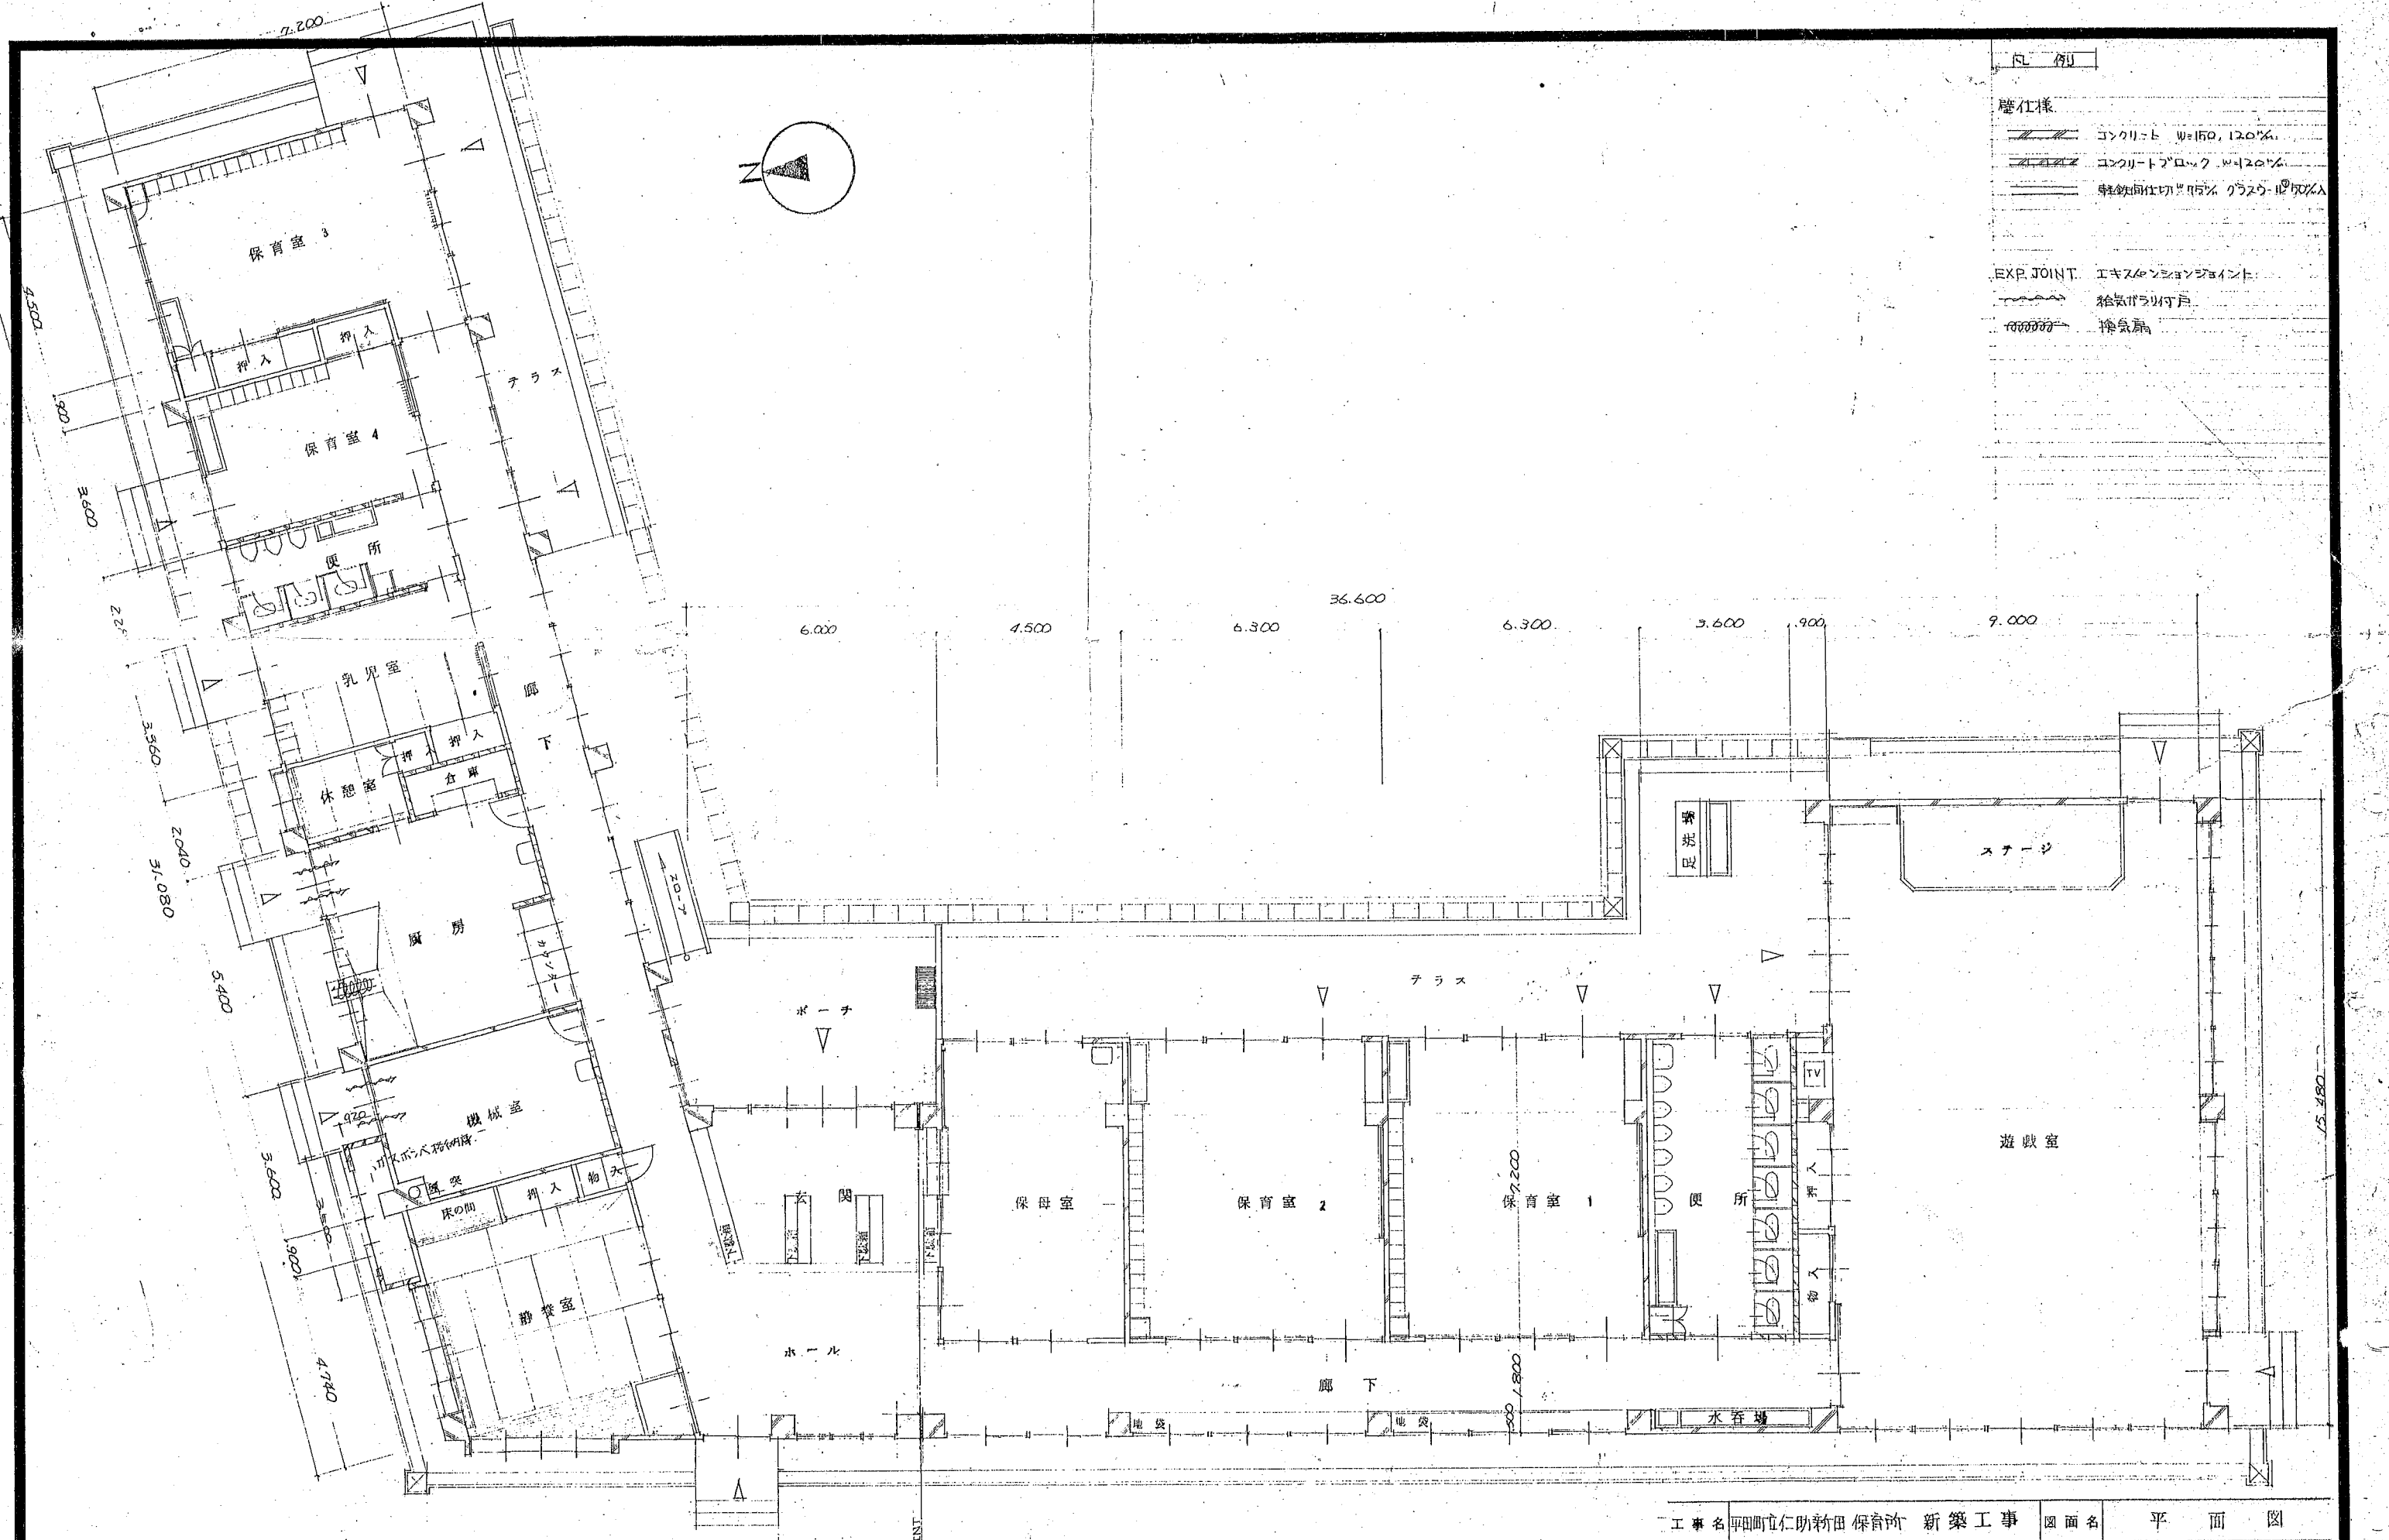

- 凡例
- 壁仕様
- コンクリート W=150, 120%
  - コンクリートブロック W=120%
  - 軽鉄間仕切り W=15% グラス W=100%
- EXP. JOINT. エキステンションジョイント
- 給気ガラリ付戸
  - 換気扇

平面図 SCALE 1:100  
床面積 619.19 m<sup>2</sup>

工事名	平田町立仁助新田保育所 新築工事	図面名	平面図
昭和	54年6月	製図	縮尺 1:100
管理建築士	1級建築士第20951号 山崎健	図番	A-4
		酒田市千石町2丁目14-18 TEL (22)2874 (有)山崎建築設計事務所	